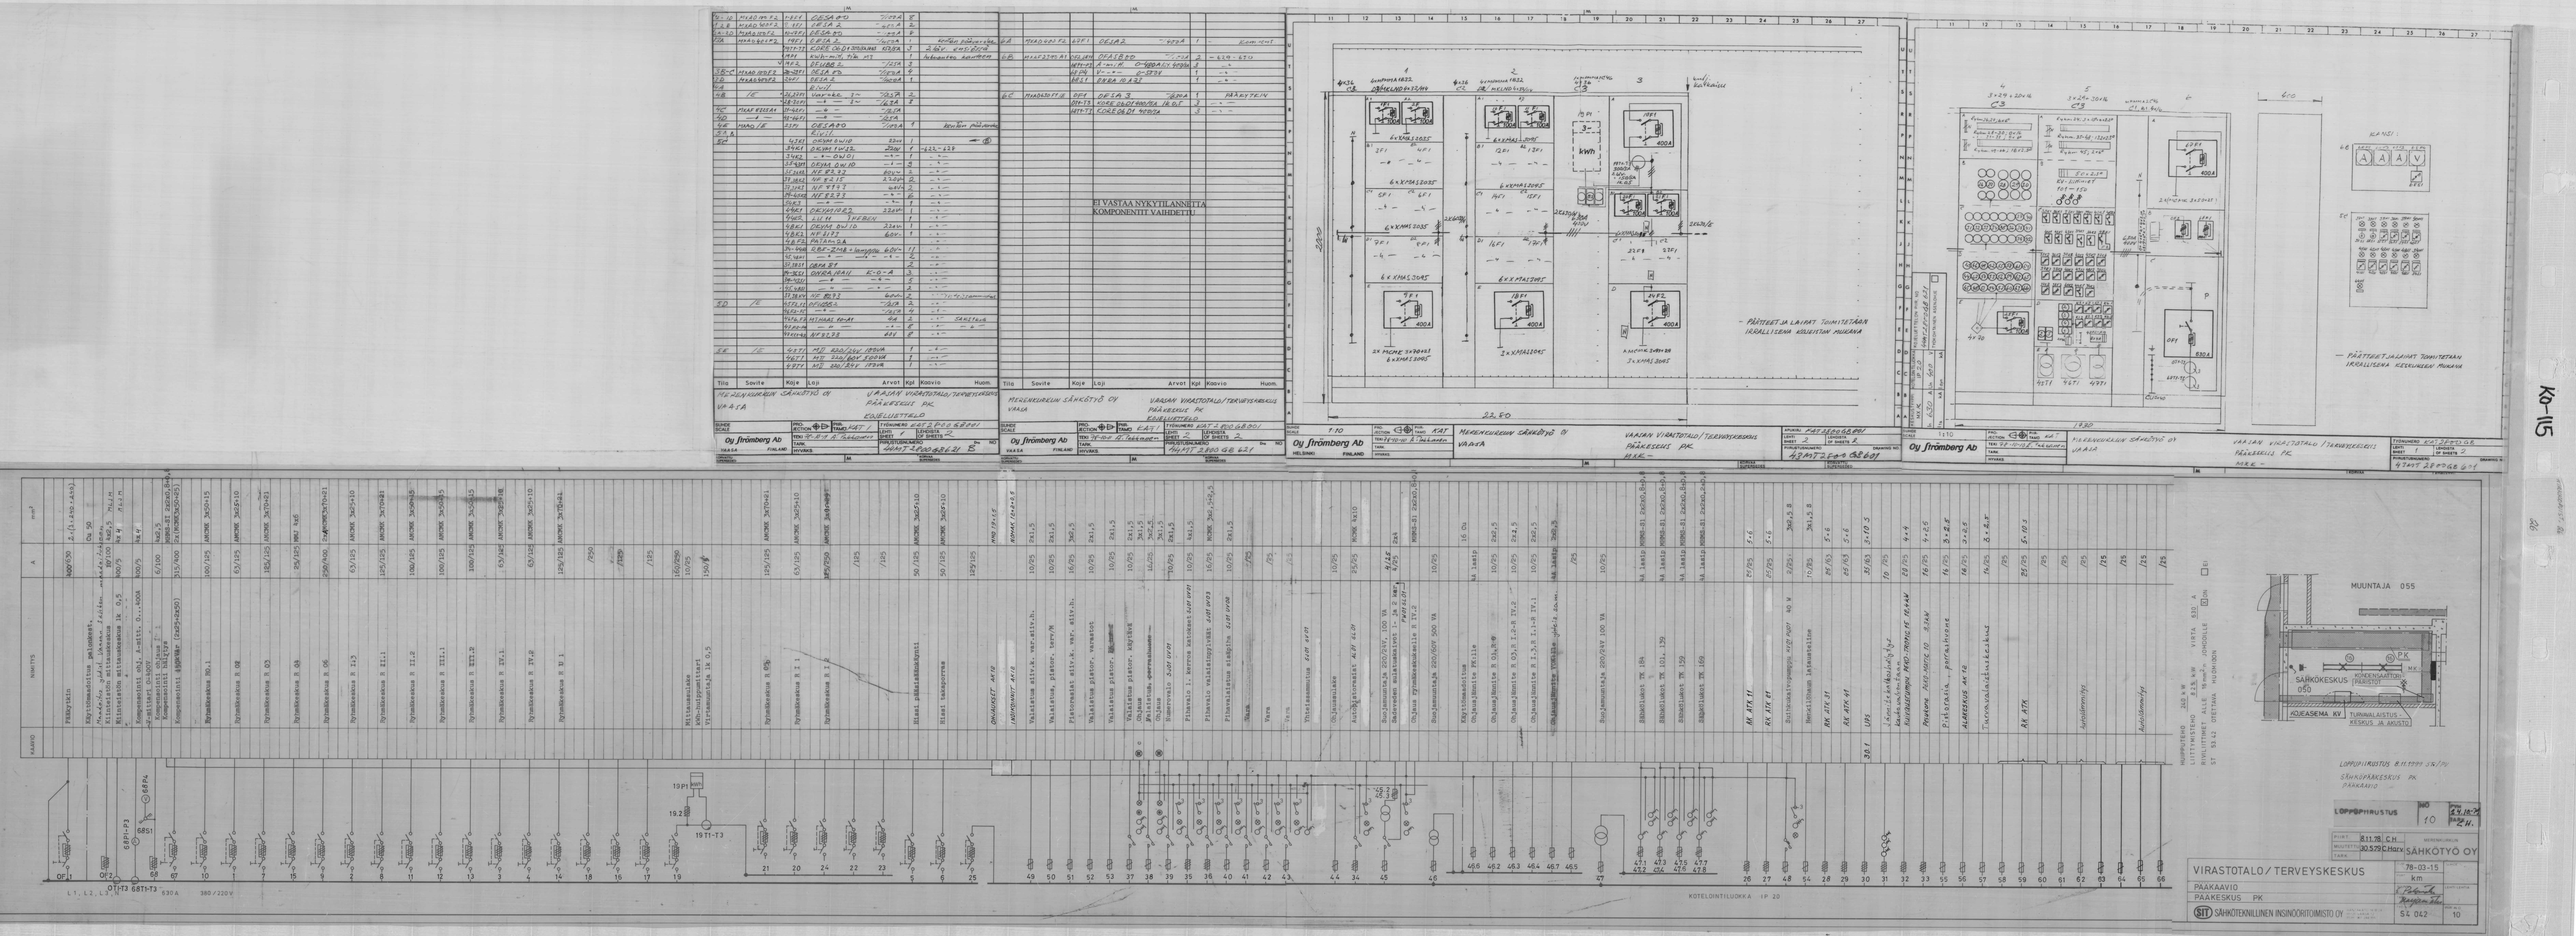

Ko-115

Tila	Sovite	Koje	Laji	Arvot	Kpl	Kaavio	Huom.
4A-1D	MIAD 400 F2	4-1F1	DESA 40	1/100 A	8		
4A-2D	MIAD 400 F2	4-1F1	DESA 2	1/100 A	2		
4A-3D	MIAD 400 F2	4-1F1	DESA 40	1/100 A	8		
4A	MIAD 400 F2	4-1F1	DESA 2	1/100 A	1		
		4-1F1-T1	KORE 06 D1 300/400	1/100 A	3	2 kW	
		4-1F1	KWH-M, Tila M3		1		
		4-1F2	DESA 2	1/100 A	3		
5B-C	MIAD 400 F2	5B-5F1	DESA 40	1/100 A	4		
5D	MIAD 400 F2	5D-F1	DESA 2	1/100 A	1		
4A			Kivi				
4B	1E	4B-2F1	Vaarakk. 3~	1/100 A	2		
		4B-2F1	-"- 3~	1/100 A	3		
4C	MIAD 8225 A	4C-4F1	-"-	1/100 A			
4D	-"-	4D-4F1	-"-	1/100 A			
4E	MIAD 1E	4E-F1	DESA 40	1/100 A	1		
5A			Kivi				
5C		4-3F1	OKYM 0W10	22kV	1		
		3-4F1	OKYM 1W22	22kV	1		
		3-4F2	-"- 0W01	-"-	1		
		3-4F3	OKYM 0W10	-"-	3		
		3-5F1	NF 8233	60kV	2		
		3-5F2	NF 8215	220kV	2		
		3-5F3	NF 8193	60kV	2		
		3-6F1	NF 8233	-"-	6		
		3-6F2	-"-	-"-	1		
		4-6F1	OKYM 1W22	22kV	1		
		4-6F2	LIIT 1 HEBEN		1		
		4-6F1	OKYM 0W10	22kV	1		
		4-6F2	NF 8173	60kV	1		
		4-6F3	PATAMA 2A				
		3A-4F1	RBF-2MB + lamppu	60kV	11		
		3A-4F1	-"- -"-	-"-	2		
		3A-4F1	OKYM 2T		2		
		3A-4F1	ONRA 1A11	K-0-A	3		
		3A-4F1	-"-	-"-	5		
		3A-4F1	-"-	-"-	2		
		3A-4F1	NF 8233	60kV	2		
5D	1E	4-5F1	OFI 1A5	1/100 A	2		
		4-5F1-T1		1/100 A	4		
		4-5F1-T2	MIAD 1A-A1	4A	2		
		4-5F1-T3	-"-	-"-	8		
		4-5F1-T4	NF 8233	60kV	8		
5E	1E	4-7F1	MD 220/24V 100VA		1		
		4-7F1	MD 220/80V 500VA		1		
		4-7F1	MD 220/24V 150VA		1		

Tila	Sovite	Koje	Laji	Arvot	Kpl	Kaavio	Huom.
6A	MIAD 400 F2	6-F1	DESA 2	1/100 A	1		Komponent
6B	MIAD 2200 A1	6-F1	DESA 80	1/100 A	2		
		6-F1-T1	A-mit. 0-400A		3		
		6-F1-T2	V-mit. 0-500V		1		
		6-F1	DESA 10		1		
6C	MIAD 2200 F2	6-F1	DESA 3	1/100 A	1		PÄÄKYTIN
		6-F1-T1	KORE 06 D1 400/5A	1/100 A	3		
		6-F1-T2	KORE 06 D1 400/5A		3		

EI VASTAA NYKYTILANNETTA KOMPONENTIT VAIHDETTU

MERENKURKUN SÄHKÖTYÖ OY VAASA — VAASAN VIRASTOTALO/TERVEYSKESKUS PÄÄKESKUS PK — KOJELUETTELO

Oy Strömberg Ab — VAASA FINLAND — PRO. SECTION 1 — TEKN. 98-10-19 K. Takkunen — TARK. — HYVÄKS. — TYÖNUMERO KAT 2800 GB 601 — LIVIT. SHEET 1 — LEHDIGTA OF SHEETS 2 — PIRUSTUSNUMERO 44MT 2800 GB 621 — KAT 1

Oy Strömberg Ab — HELSINKI FINLAND — PRO. SECTION 1 — TEKN. 98-10-19 K. Takkunen — TARK. — HYVÄKS. — TYÖNUMERO KAT 2800 GB 601 — LIVIT. SHEET 2 — LEHDIGTA OF SHEETS 2 — PIRUSTUSNUMERO 44MT 2800 GB 621 — KAT 1

MERENKURKUN SÄHKÖTYÖ OY VAASA — VAASAN VIRASTOTALO/TERVEYSKESKUS PÄÄKESKUS PK — MKK —

Oy Strömberg Ab — HELSINKI FINLAND — PRO. SECTION 1 — TEKN. 98-10-19 K. Takkunen — TARK. — HYVÄKS. — TYÖNUMERO KAT 2800 GB 601 — LIVIT. SHEET 1 — LEHDIGTA OF SHEETS 2 — PIRUSTUSNUMERO 44MT 2800 GB 601

MERENKURKUN SÄHKÖTYÖ OY VAASA — VAASAN VIRASTOTALO/TERVEYSKESKUS PÄÄKESKUS PK — MKK —

Oy Strömberg Ab — HELSINKI FINLAND — PRO. SECTION 1 — TEKN. 98-10-19 K. Takkunen — TARK. — HYVÄKS. — TYÖNUMERO KAT 2800 GB — LIVIT. SHEET 1 — LEHDIGTA OF SHEETS 2 — PIRUSTUSNUMERO 44MT 2800 GB 601

MUUNTAJA 055

SÄHKÖKESKUS 050 — KOKENSAATTOM PÄÄKESKUS — KOJEASEMA KY — TURVAVALAISTUS KESKUS JA AKUSTO

LOPPUPIIRUSTUS 8.11.1999 SK/PV

SÄHKÖPÄÄKESKUS PK PÄÄKAAVIO

LOPPUPIIRUSTUS	NO 10	DATA 24.10.79
PIIRT. 8.11.78 C.H.		
MUUTETTU 30.5.79 C.Harv		
TARK.		

SÄHKÖTYÖ OY

VIRASTOTALO / TERVEYSKESKUS — 78-03-15 km

PÄÄKAAVIO

PÄÄKESKUS PK

SIT SÄHKÖTEKNILLINEN INSINÖÖRITOIMISTO OY — S4 042 — 10

KOTELOINTILUOKKA IP 20