ULLAKKO
+ 28,90


IV- KERROS
+ 25,05

III- KERROS
+ 21,75

II- KERROS
+ 18,45

I- KERROS
+ 15,15

KELLARI
+ 11,85

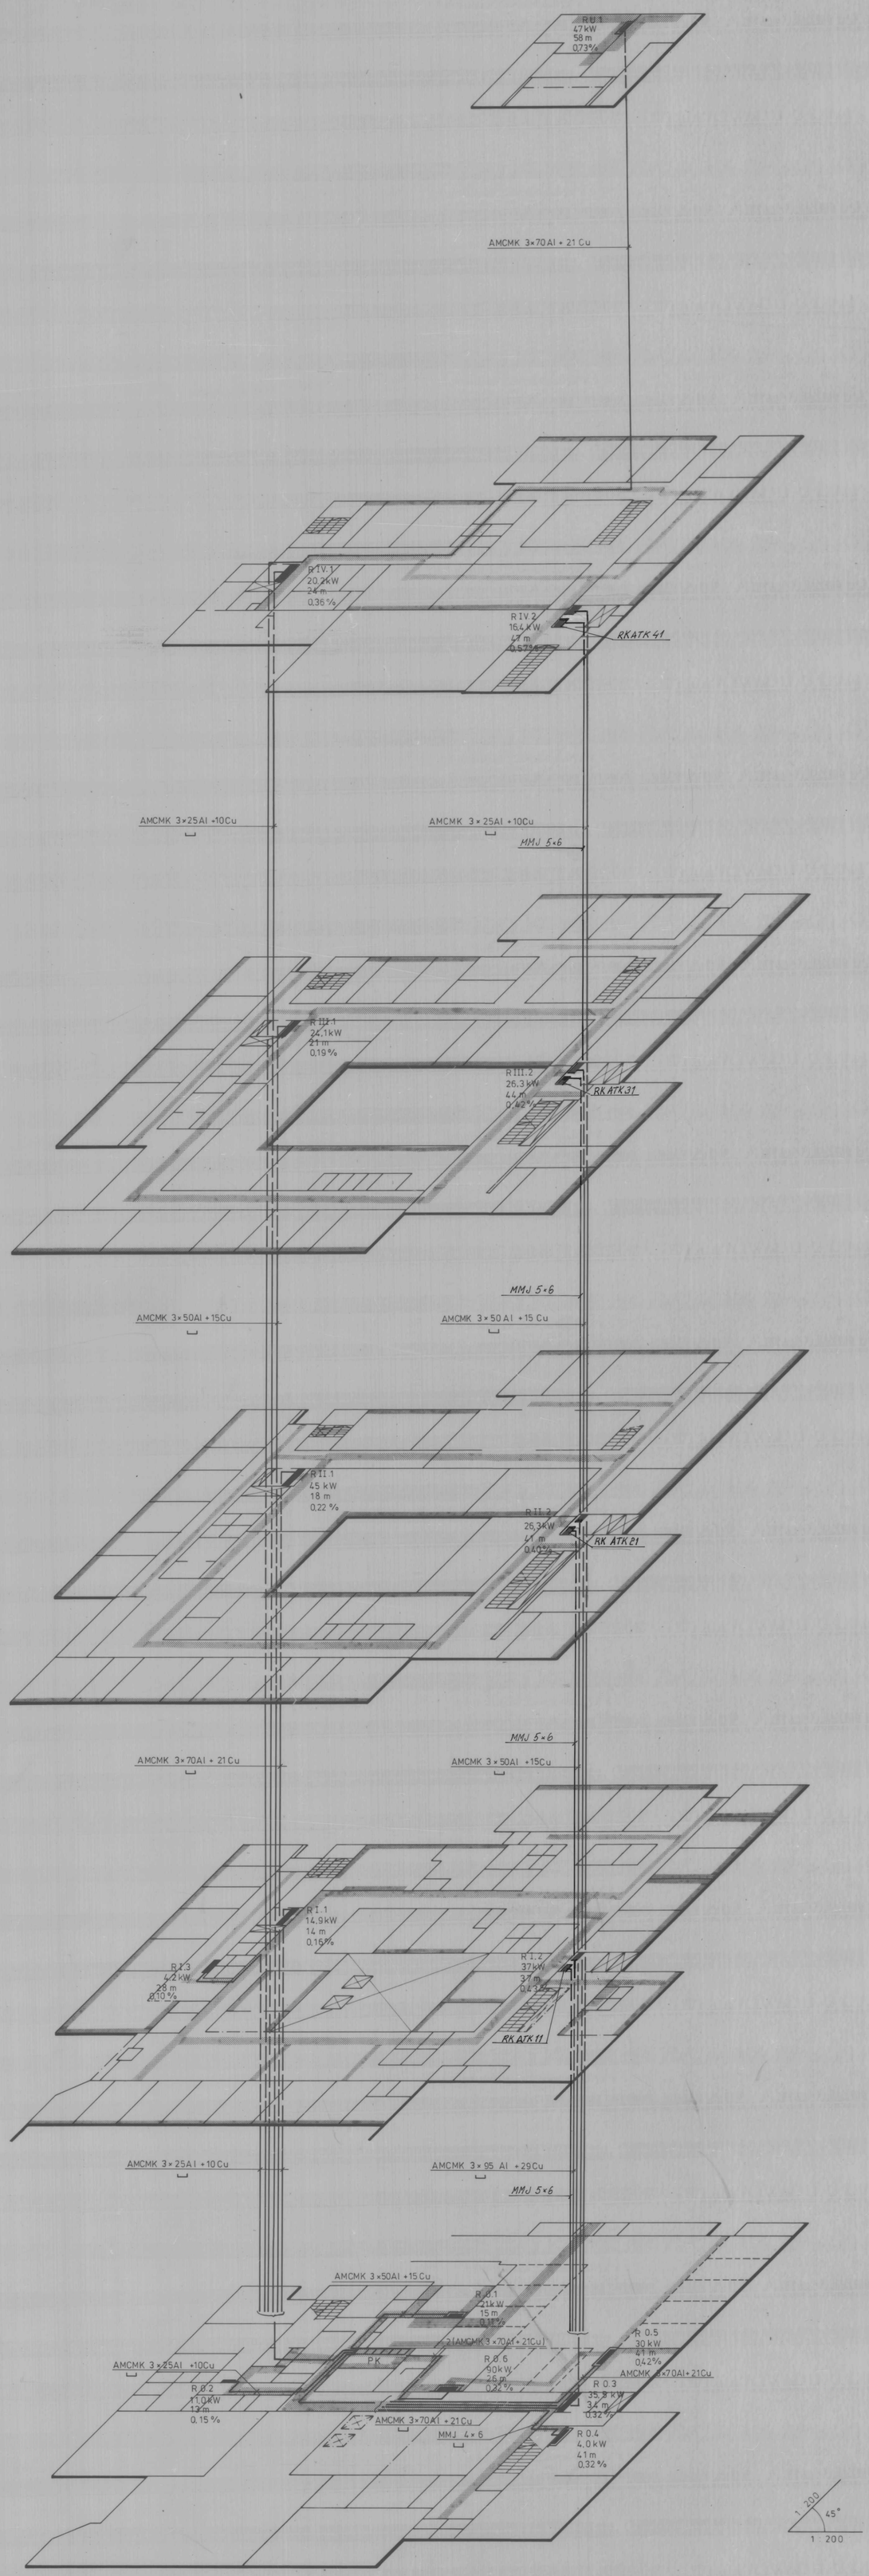

LOPPUPIIRUSTUS 8.11.1999 STi/PV

LOPPUPIIRUSTUS	NO	PVM
	8	14.10.77
		TARK. C. Hau

MERENKURKUN SÄHKÖTYÖ OY VAASA	SUHDE	Z	
Virastotalo / Terveyskeskus	MUUTETTU		
Vaasa	PIIRT.		
Nousujohtokaavio	T.ARK.	14.10.77 C. Hau	
	N:o		

VIRASTOTALO / TERVEYSKESKUS	PVM	78-03-15	SUHDE
	PIIRT.	km	
	SUUNN.	E. Pitkänen	LEHTI/LEHTIÄ
NOUSUJOHTOKAAVIO	TARK.	Mayan ok.	/
SIT SÄHKÖTEKNILLINEN INSINÖÖRITOIMISTO OY RANTAKATU 16 B 24 65120 VAASA 12 PUH 961 244 355	TYÖ N:O	S4 042	PIIR. N:O 8